


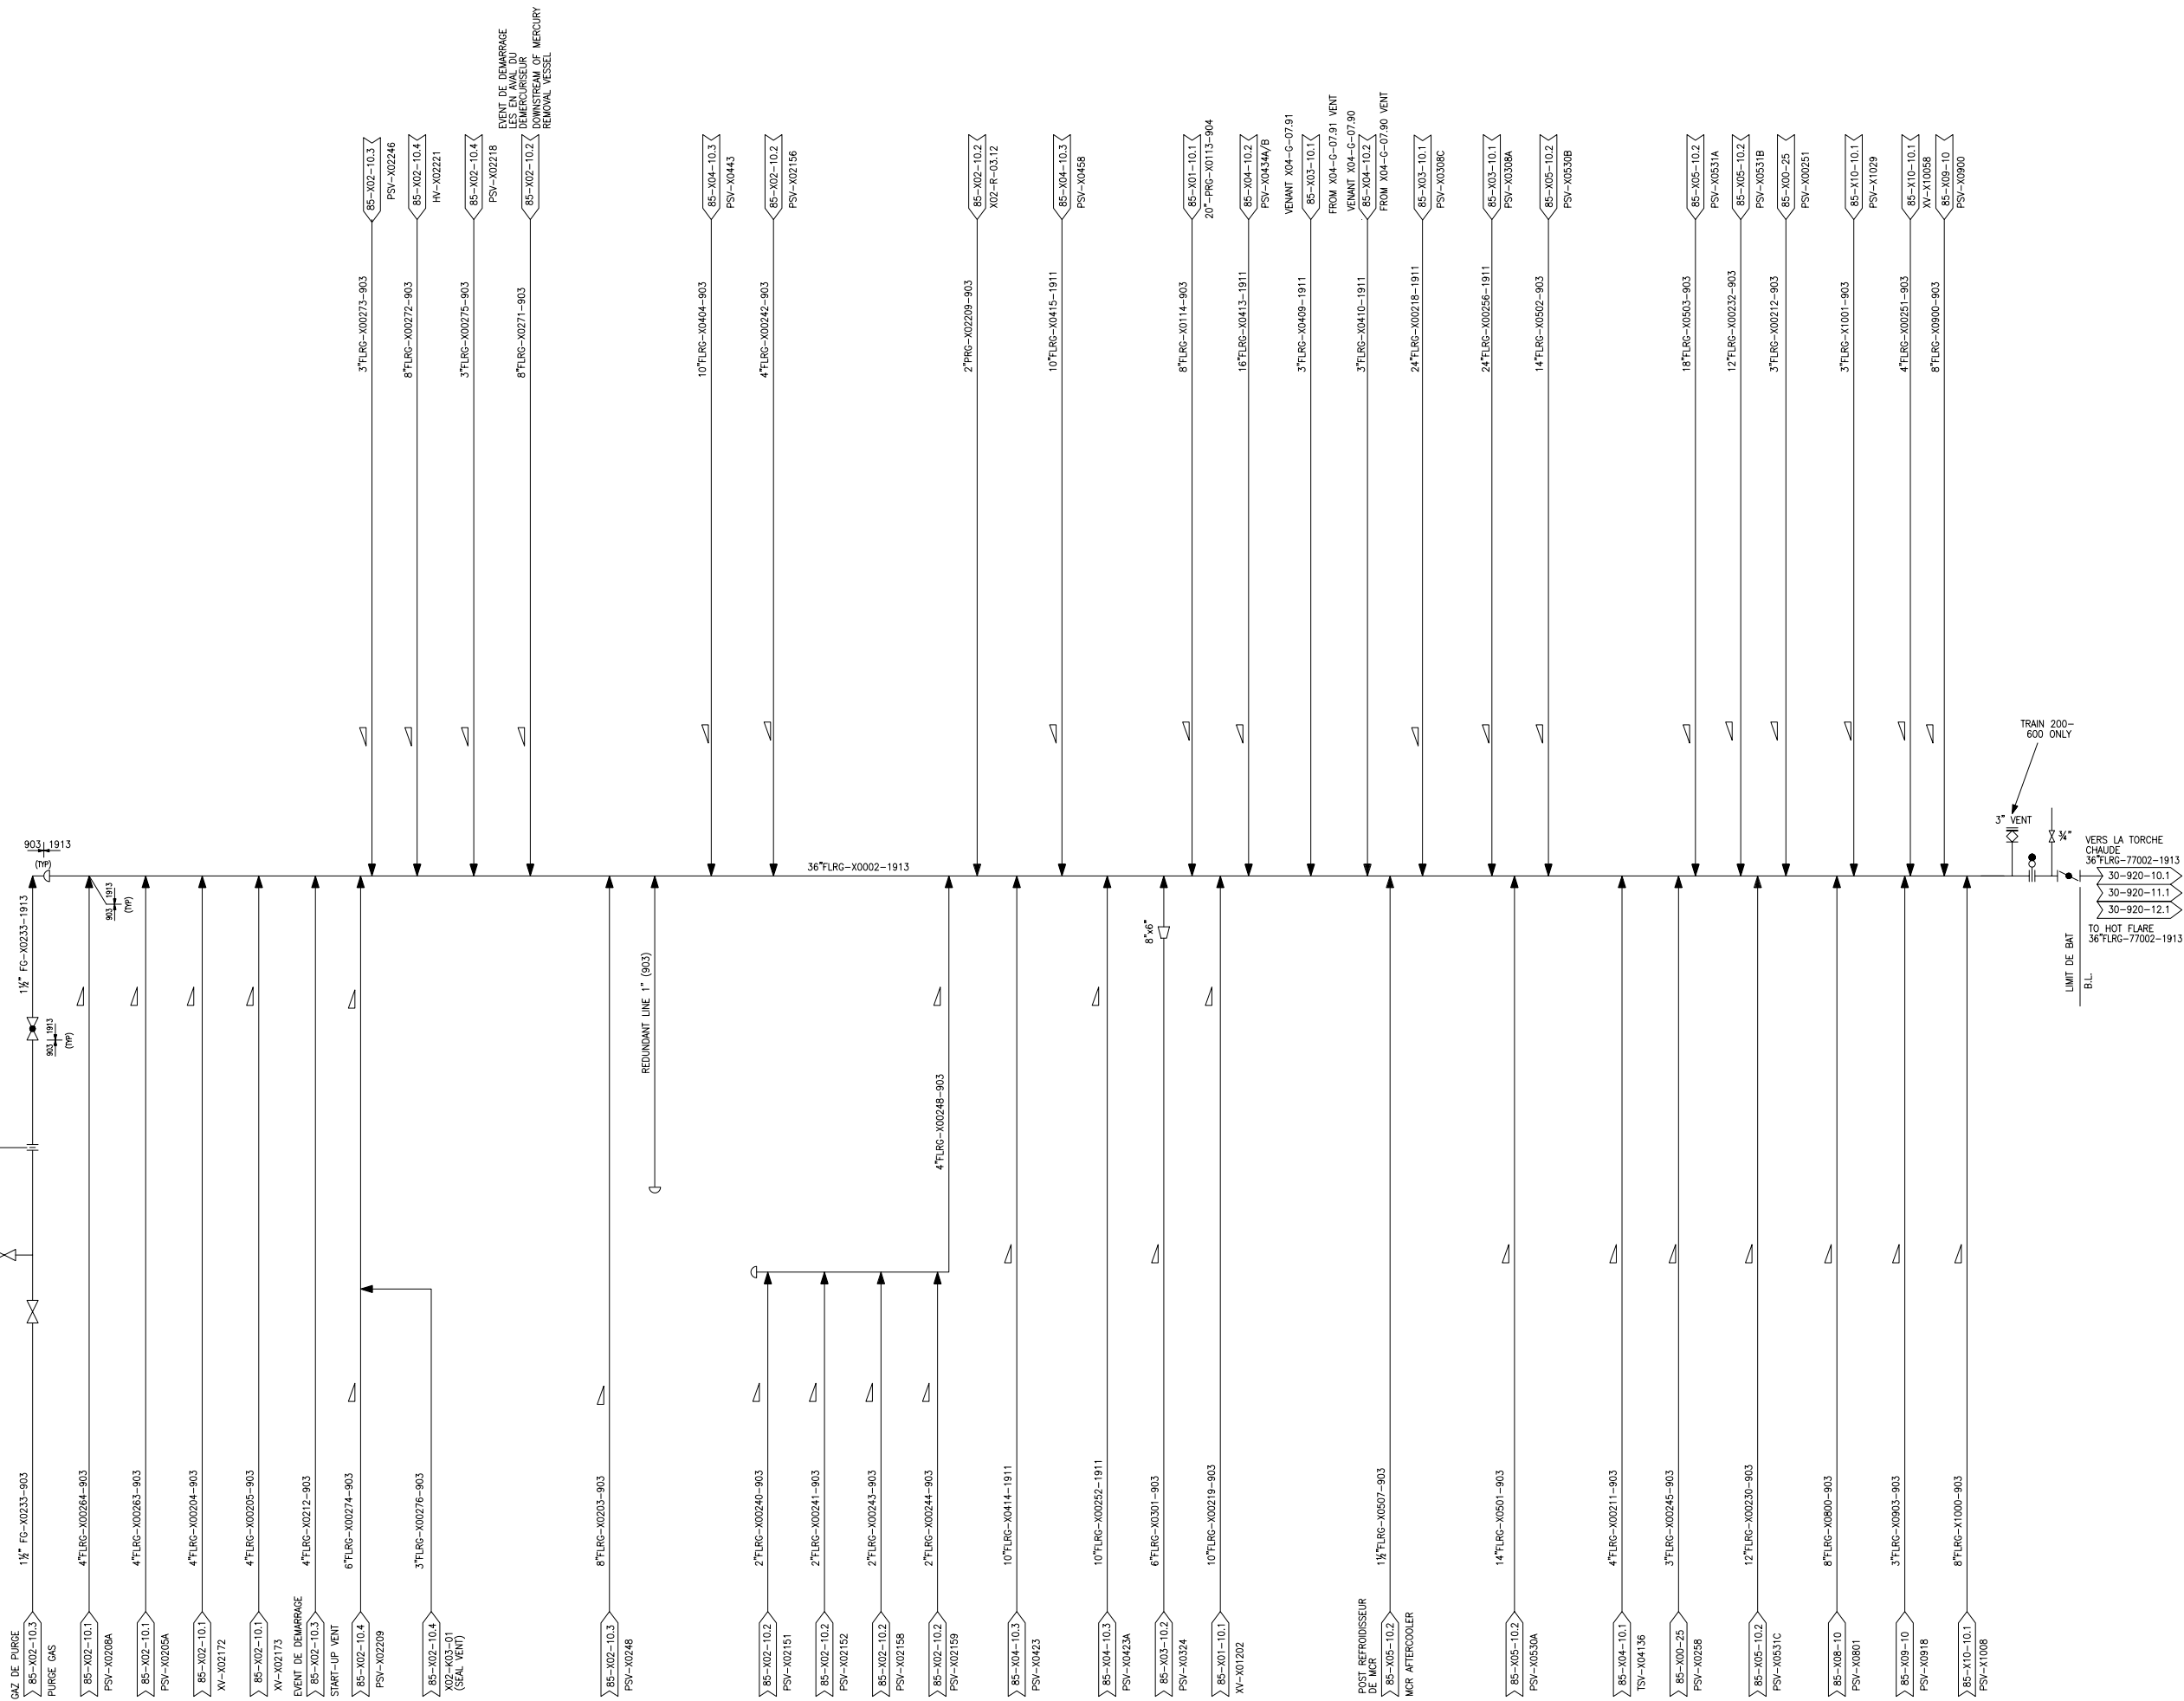

REMARQUES

1. POUR LES SYMBOLES STANDARD DES EQUIPEMENTS, TUYAUTERIES ET INSTRUMENTS, SE REFERER AUX PLANS NO. 00-N-11/12.
2. TOUTS LES CODES DE CLASSIFICATION DE TUYAUTERIE POR LES NOUVELLES TUYAUTERIES FONT REFERENCE A LA SPECIFICATION 20784-L-001-LF. LE PREFIXE "R" EST SOUS-ENTENDU. ET INSTRUMENTS, SE REFERER AUX PLANS NO. 00-N-11/12.
3.  INDIQUE UNE VIDANGE LIBRE.

NOTES

1. FOR STANDARD SYMBOLS FOR EQUIPMENT, PIPING AND INSTRUMENTS REFER TO DWG's NO. 00-N-11/12.
2. ALL PIPING CLASS CODES FOR NEW PIPING REFER TO SPECIFICATION 20784-L-001. THE "R" PREFIX IS IMPLIED
3.  DENOTES FREE DRAINING.

REVIEW APPROVALS											
PIPING	INST	PROCESS	LOSS PREV	START -UP	MECH	M & QS	CH. SYS ENG	ENG MGR	CLIENT		
12-07-2004	AS BUILT						B.B.				
31-05-1995	REVISED AS NOTED						AC		GC		
16-05-1993	ISSUED - FINAL						KD		JOW	NPI	JOW
06-02-1993	REISSUED FOR RECORD						KD		WM	NPI	JOW
12-07-1993	ISSUED FOR RECORD						AC		JOW	NPI	CM
29-01-1993	ISSUED FOR RECORD						AC		EB	NPI	CM
REV. DATE	REVISION						BY		DATE	BY	DATE
ECHLE SCALE	NONE						[TABLE] DRAWN K. DHAZWAL		[VERIF] CHECKED J. C. WARD		FILED
BECHTEL LIMITED LONDON											
SONATRACH UNITE GNL RENOVATION COMPLEXE GL1.2 BETHIOUA-ALGERIE						SONATRACH LUN FLNA GL1.2 RENOVATION BETHIOUA-ALGERIE					
SCHEMA DES TUYAUTERIES ET INSTRUMENTATION: PROCES SYSTEME TORCHE ET ELIMINATION COLLECTEUR TORCHE CHAUDE											
PROCESS : PIPING & INSTRUMENTATION DIAGRAM FLARE AND DISPOSAL SYSTEM (HOT FLARE HEADER)											
	JOB No.				DRAWING No.				REV.		
	20784				85-X00-10.2				5		