


CE PLAN DE MEME QUE LA CONCEPTION QVA REPRESENTE SONT PROPRIETE DE BECHTEL LIMITED. ILS SONT TOUT
AU PLUS PRETES ET LES EMPRUNTIERES APPARTIENNENT LEUR ACCORD OUS NE SERONT REPRODUITS/COPIES.
UNEMENT ET LEUR UTILISATION PERMETTE AUTOMATISE PAR L'ACCORD DONT
DONNE PAR BECHTEL LIMITED A L'EMPRENTEUR.

THIS DRAWING AND THE DESIGN IT COVERS ARE THE PROPERTY OF BECHTEL LIMITED. THEY ARE MERELY
LOANED AND ON THE BORROWER EXPRESS AGREEMENT THAT THEY WILL NOT BE REPRODUCED COPIED,
REPRODUCED OR TRANSMITTED IN ANY MANNER OR BY ANY MEANS, ELECTRONIC OR MECHANICAL,
INCLUDING PHOTOCOPYING, RECORDING, OR BY ANY INFORMATION STORAGE AND RETRIEVAL SYSTEM,
WITHOUT THE WRITTEN PERMISSION OF BECHTEL LIMITED.

FILE NAME: 8502103.DWG (REV. 0)
BY: AUTOMATIC REF FRAME

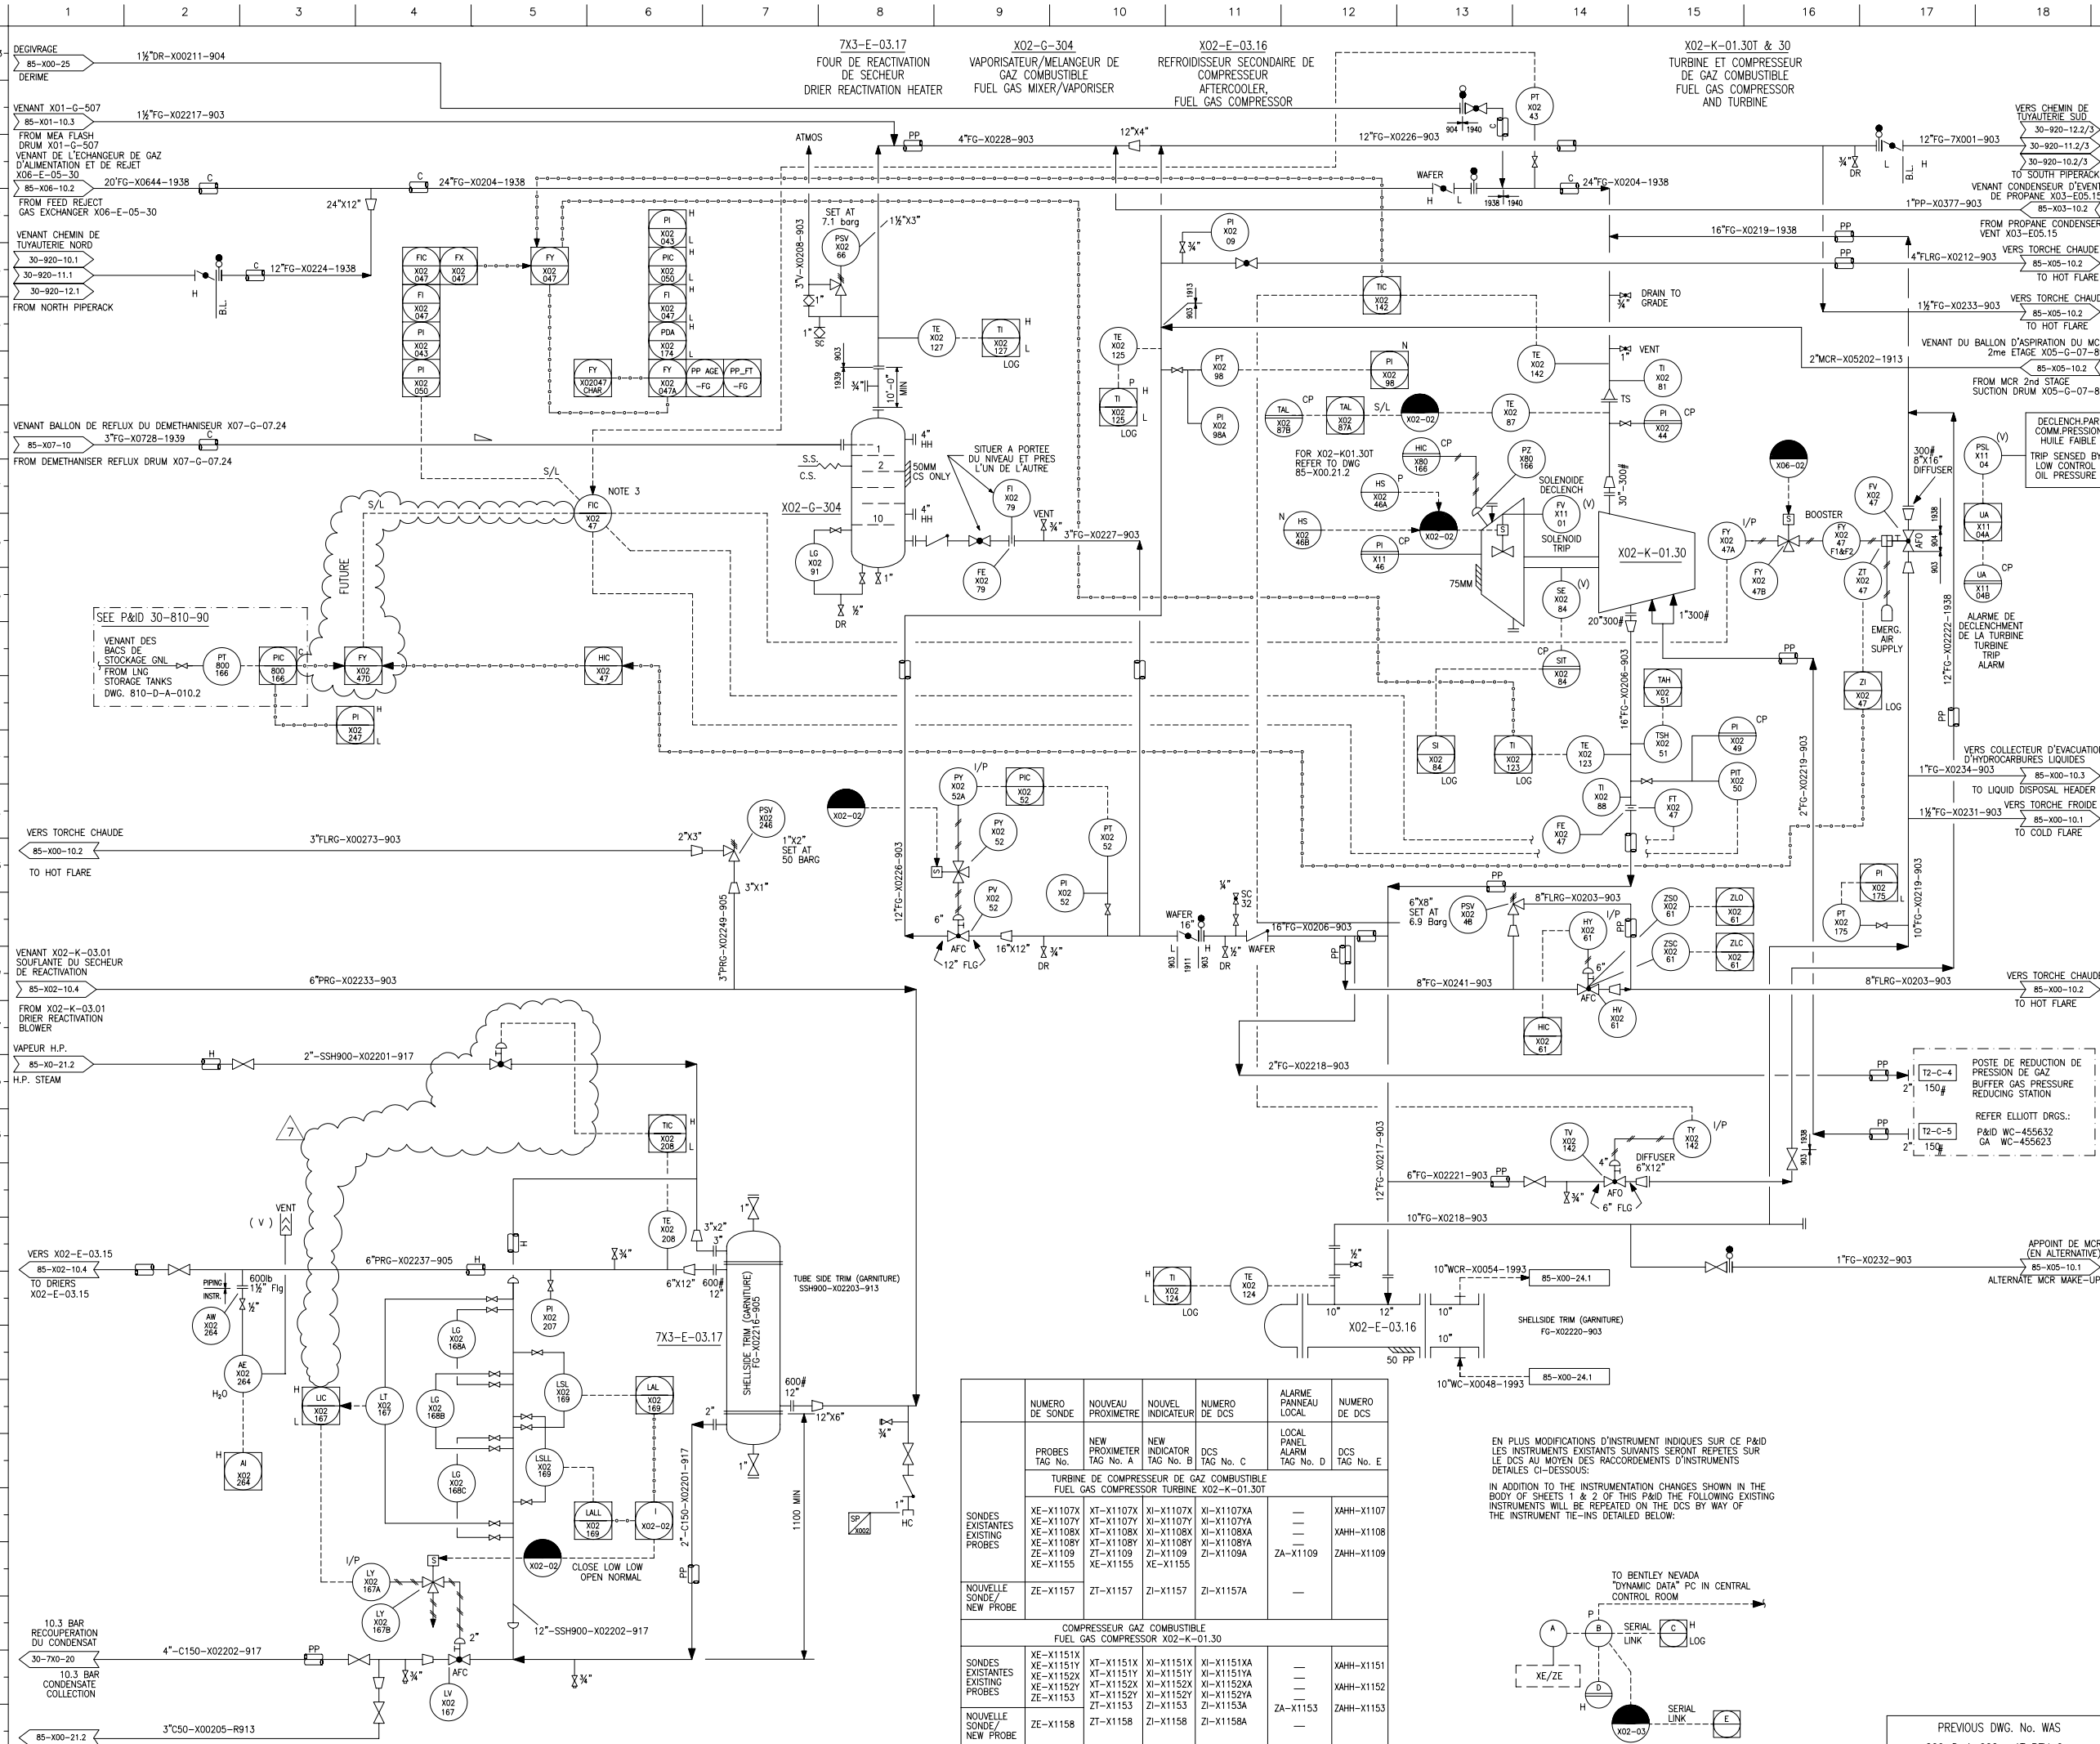

- REMARQUES**
- POUR LES SYMBOLES STANDARD DES EQUIPEMENTS, TUYAUTERIES ET INSTRUMENTS, SE REFERER AUX PLANS NO. 00-N-11/12
 - TOUS LE CODES DE CLASSIFICATION DE TUYAUTERIE POUR LES NOUVELLES TUYAUTERIES FONT REFERENCE A LA SPECIFICATION 20784-L-001. LE PREFixe "R" EST SOUS-ENTENDU.
 - MONTE SUR PANNEAU ANTI-POMPAGE INSTALLE DANS LA SALLE DE CONTROLE.
 - SUPPRIME.
 - SIGNAL ESD (D'ARRET D'URGENCE) L'EMPORTE SUR HS-X02252/HS-X02034.
 - FONCTIONNEMENT DES VANNES D'ISOLEMENT EN AVAL/EN AMONT D'UN DISPOSITIF DE DETENTE DE PRESSION SOUMIS A CLEF ET PROCEDURE D'AUTORISATION ECRITE.
- NOTES**
- FOR STANDARD SYMBOLS FOR EQUIPMENT, PIPING AND INSTRUMENTS REFER TO DWG'S 00-N-11/12
 - ALL PIPING CLASS CODES FOR NEW PIPING REFER TO SPECIFICATION 20784-L-001. THE "R" PREFIX IS IMPLIED.
 - LOCATED ON ANTI-SURGE PANEL, IN CONTROL ROOM.
 - DELETED.
 - ESD SIGNAL OVERRIDES HS-X02252/HS-X02034.
 - OPERATION OF ISOLATION VALVES UPSTREAM/DOWNSTREAM OF A PRESSURE RELIEFING DEVICE SHALL BE SUBJECT TO A KEY AND PERMIT PROCEDURE.

CETTE MODIFICATION EST DEJA REALISER AU NIVEAU DU TRAIN 300 & TRAIN 500.

CE DIAGRAMME REPRESENTS UNE DISPOSITION TYPE DES 6 TRAINS DE. PROCEDE. DES DIFFERENCES MINIMES EXISTANTE SUR CHAQUE TRAIN. THIS DIAGRAM REPRESENTS A TYPICAL ARRANGEMENT FOR THE 6 PROCESS. TRAINS. MINOR DISSIMILARITIES EXIST ON EACH TRAIN.

CE PLAN EST LA COPIE D'UN DOCUMENT ORIGINAL FOURNI PAR SONATRACH. SON CONTENU TECHNIQUE DEMEURE LA RESPONSABILITE DE SONATRACH. L'EXCEPTION DES INFORMATIONS COMPLEMENTAIRES ELABOREES PAR BECHTEL POUR LE PROJET DE RENOVATION. THIS DRAWING IS A COPY OF AN ORIGINAL SONATRACH SUPPLIED DOCUMENT. THE TECHNICAL CONTENT REMAINS THE RESPONSIBILITY OF SONATRACH, EXCEPT TO THE EXTENT THAT THE DRAWING INCORPORATES INFORMATION DEVELOPED BY BECHTEL FOR THE RENOVATION PROJECT.

CE SCHEMA DES TUYAUTERIES ET INSTRUMENTATION EST DERIVE DES PLANS: THIS PIPING AND INSTRUMENTATION DIAGRAM IS DERIVED FROM: 85-X02-10

REVIEW APPROVALS									
PIPING	INST	PROCESS	LOSS	START -UP-	MECH	M & QS	CH. SYS	ENG	CLIENT
08/01/00	AS BUILT					ACB			
27/02/00	REVISED AS NOTED								FR
31/03/00	REVISED AS NOTED						AC	GC	
16/06/00	ISSUED - FINAL					KD	JCW	NPW	
12/07/00	ISSUED FOR RECORD					KD	IRM	NPW	CM
12/07/00	ISSUED FOR RECORD					AF	GC	NI	JCW
03/08/00	EMIS FOUR REALISATION					AB		AB	FR
REV. DATE		REVISION				BY	CHKD	GRD	APPROV
SCALE	NONE			TITULAI DRAWN			VERIFIE CHECKED		
BECHTEL LIMITED									
LONDON									
SONATRACH UNITE GNL RENOVATION COMPLEXE GL1.2 BETHOUA/ALGERIE					SONATRACH LNG PLANT GL1.2 RENOVATION BETHOUA/ALGERIA				
SCHEMA DES TUYAUTERIES ET INSTRUMENTATION : PROCEDE									
UNITE DE LIQUEFACTION SECHEUR SECTION									
PIPING & INSTRUMENT DIAGRAM : PROCESS									
LIQUEFACTION TRAIN DRIER SECTION									
JOB No.		DRAWING No.				REV.			
20784		85-X02-				10.3			



20784

85-X02-10.3

7

PLOT TIME: \$\$\$\$SYTIME\$\$\$\$\$